


Tereny rekreacyjno-sportowe w Tuchomiu, wykonane w roku 2006



Tuchomie
tereny rekreacyjno sportowe
wykonane w roku 2006

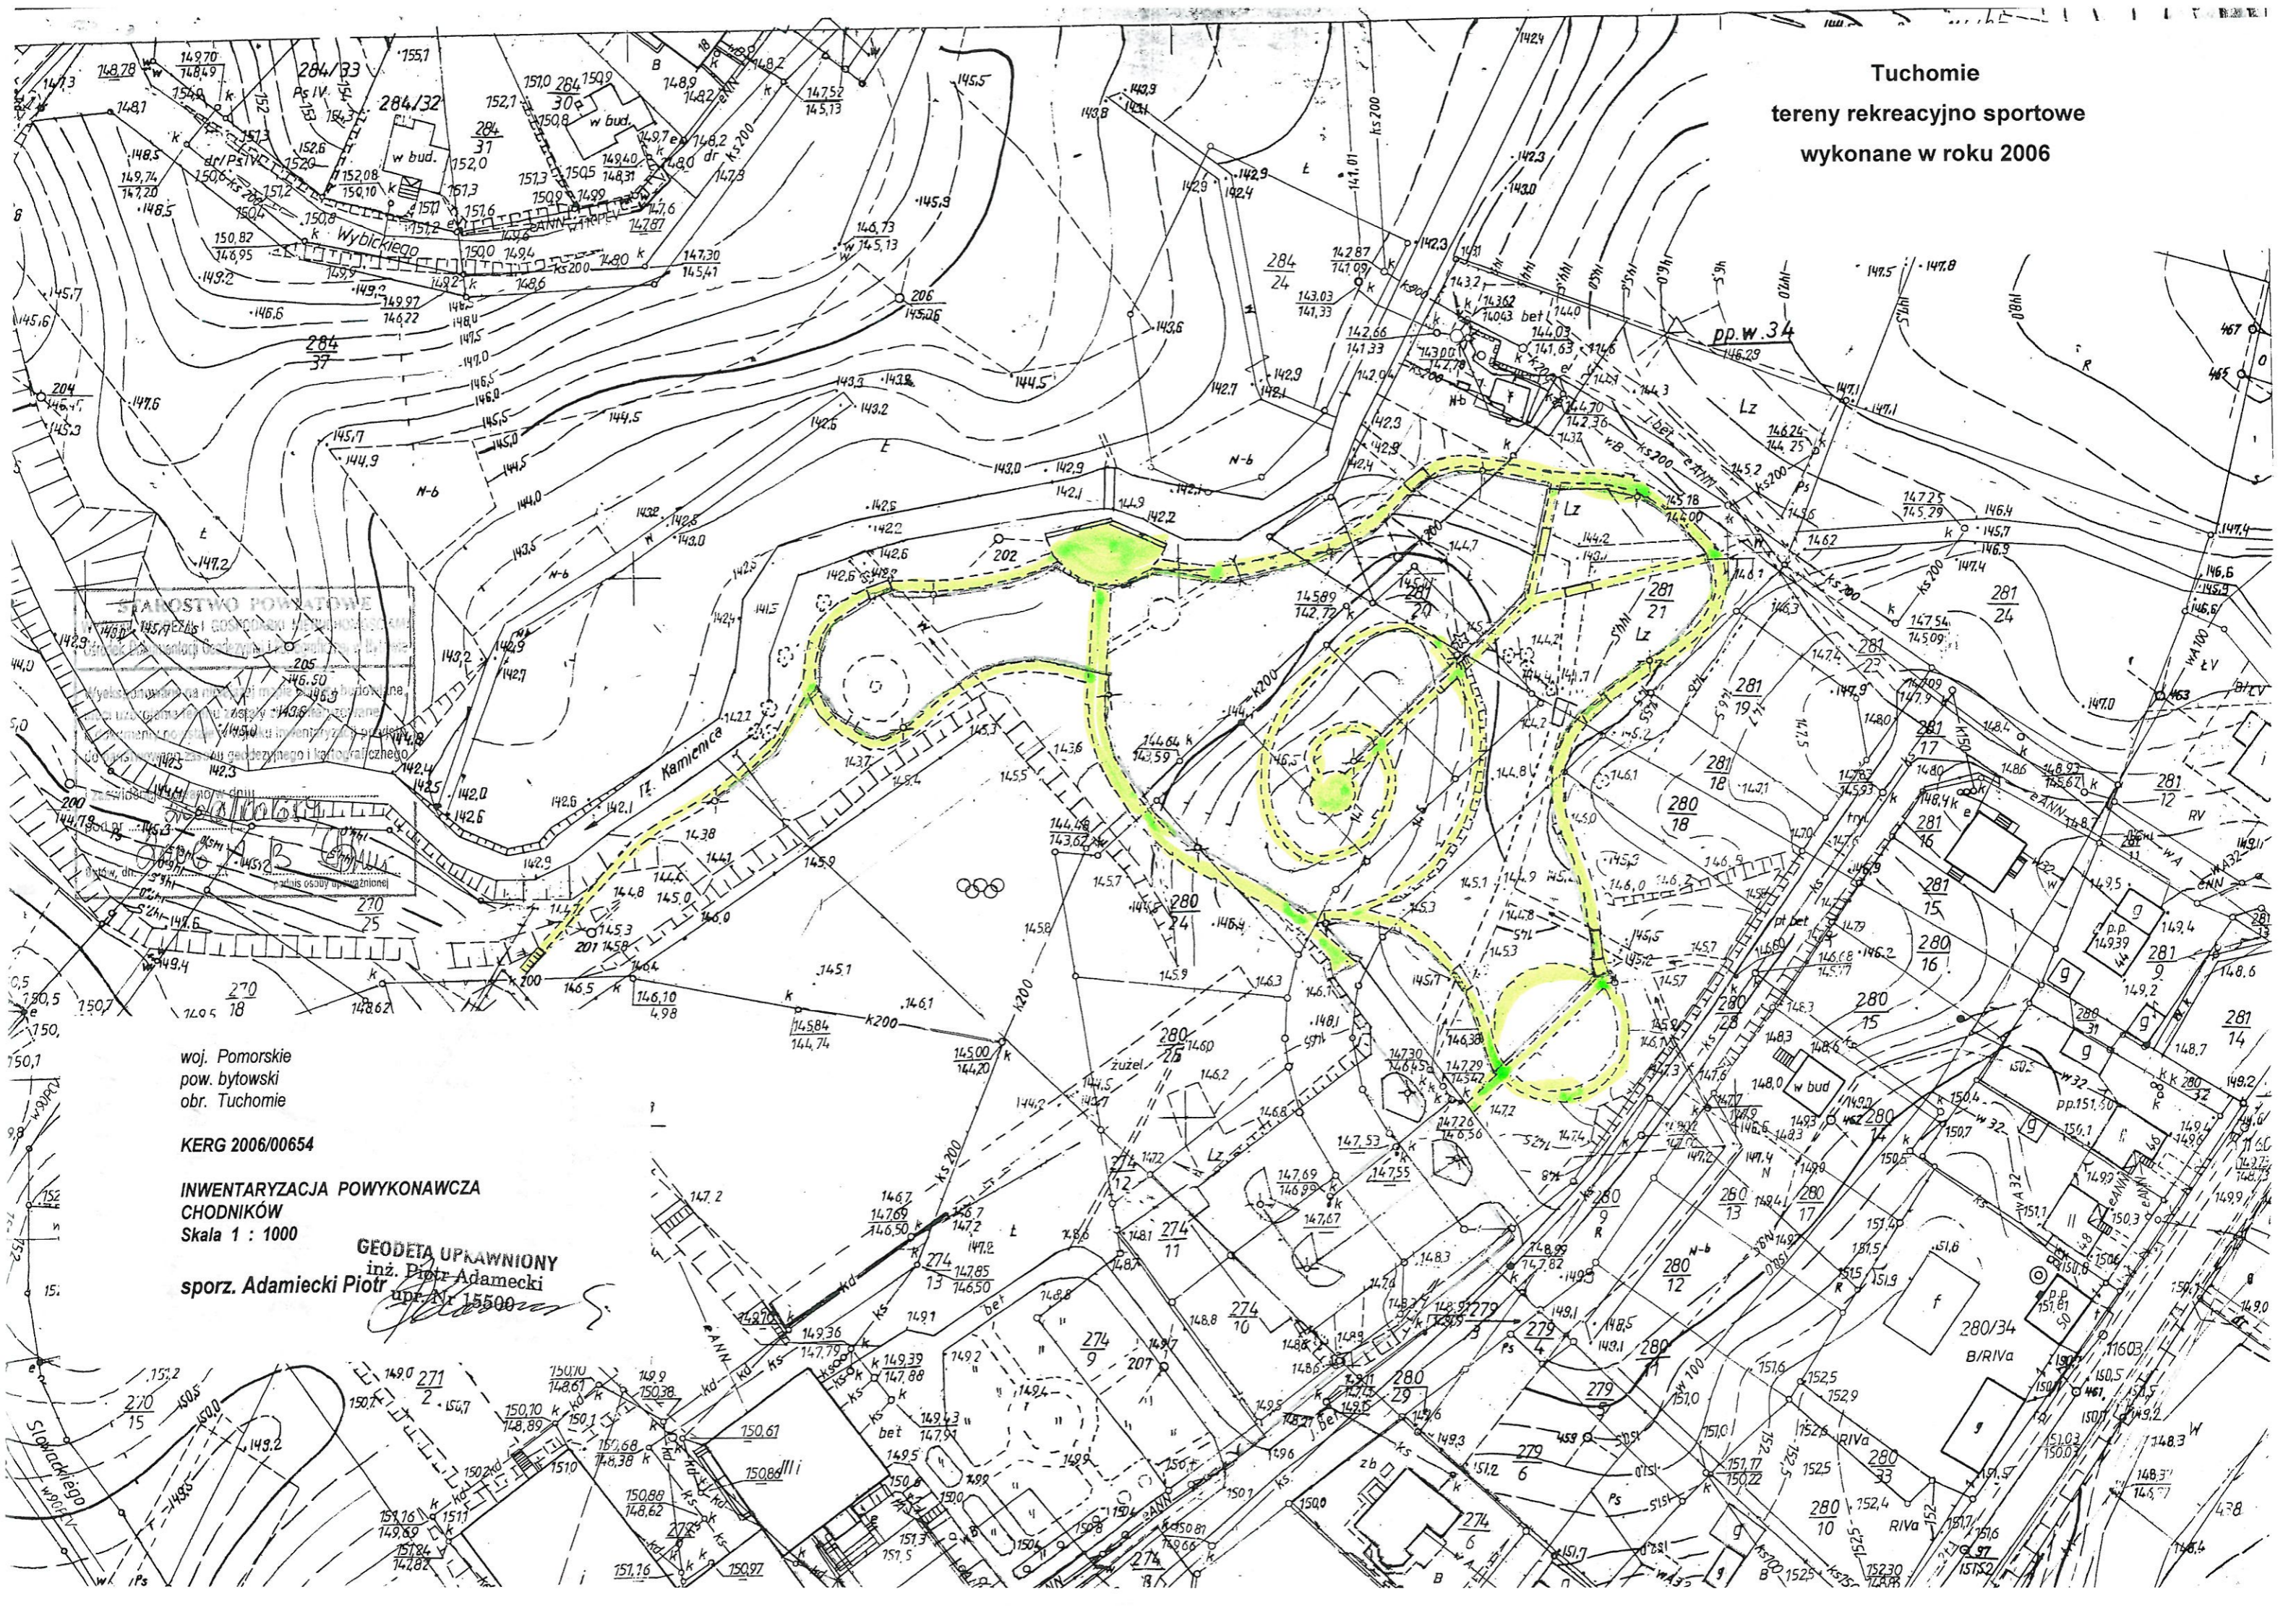

woj. Pomorskie
pow. bytowski
obr. Tuchomie

KERG 2006/00654

INWENTARYZACJA POWYKONAWCZA
CHODNIKÓW
Skala 1 : 1000

GEODETA UPRAWNIENY
inż. Piotr Adamecki
spor. Adamecki Piotr
upr. Nr 15500

**Przykładowe zagospodarowanie terenu
w Trzebiatkowej
AMFITEATR**

MAPA SYTUACYJNO- WYSOKOŚCIOWA
woj. pomorskie powiat: Bytów gmina: Tuchomie obręb: Trzebiatkowa
arkusz mapy: 324.313.111 skala: 1:500 ukł. wsp. „1965” p.o. Kronsztadt

obiekt: dz. 360/4 508


POMIARZONO W TERENIE W DNIACH: 2010-05-28 r.

Wykonawca:

Zakład Usług Geodezyjnych
»**GEOPUNKT**« Spółka Cywilna
77-100 BYTÓW
ul. Młyńska 6, tel./fax (059) 822 20 66
NIP 842-000-43-39. Regon 001345089



Nr ks. rob. 5398/05/10 KERG: 2010/00662 BYTÓW dn 28.05.2010r.
Mapa niniejsza służy wyłącznie do celów opiniodawczych.

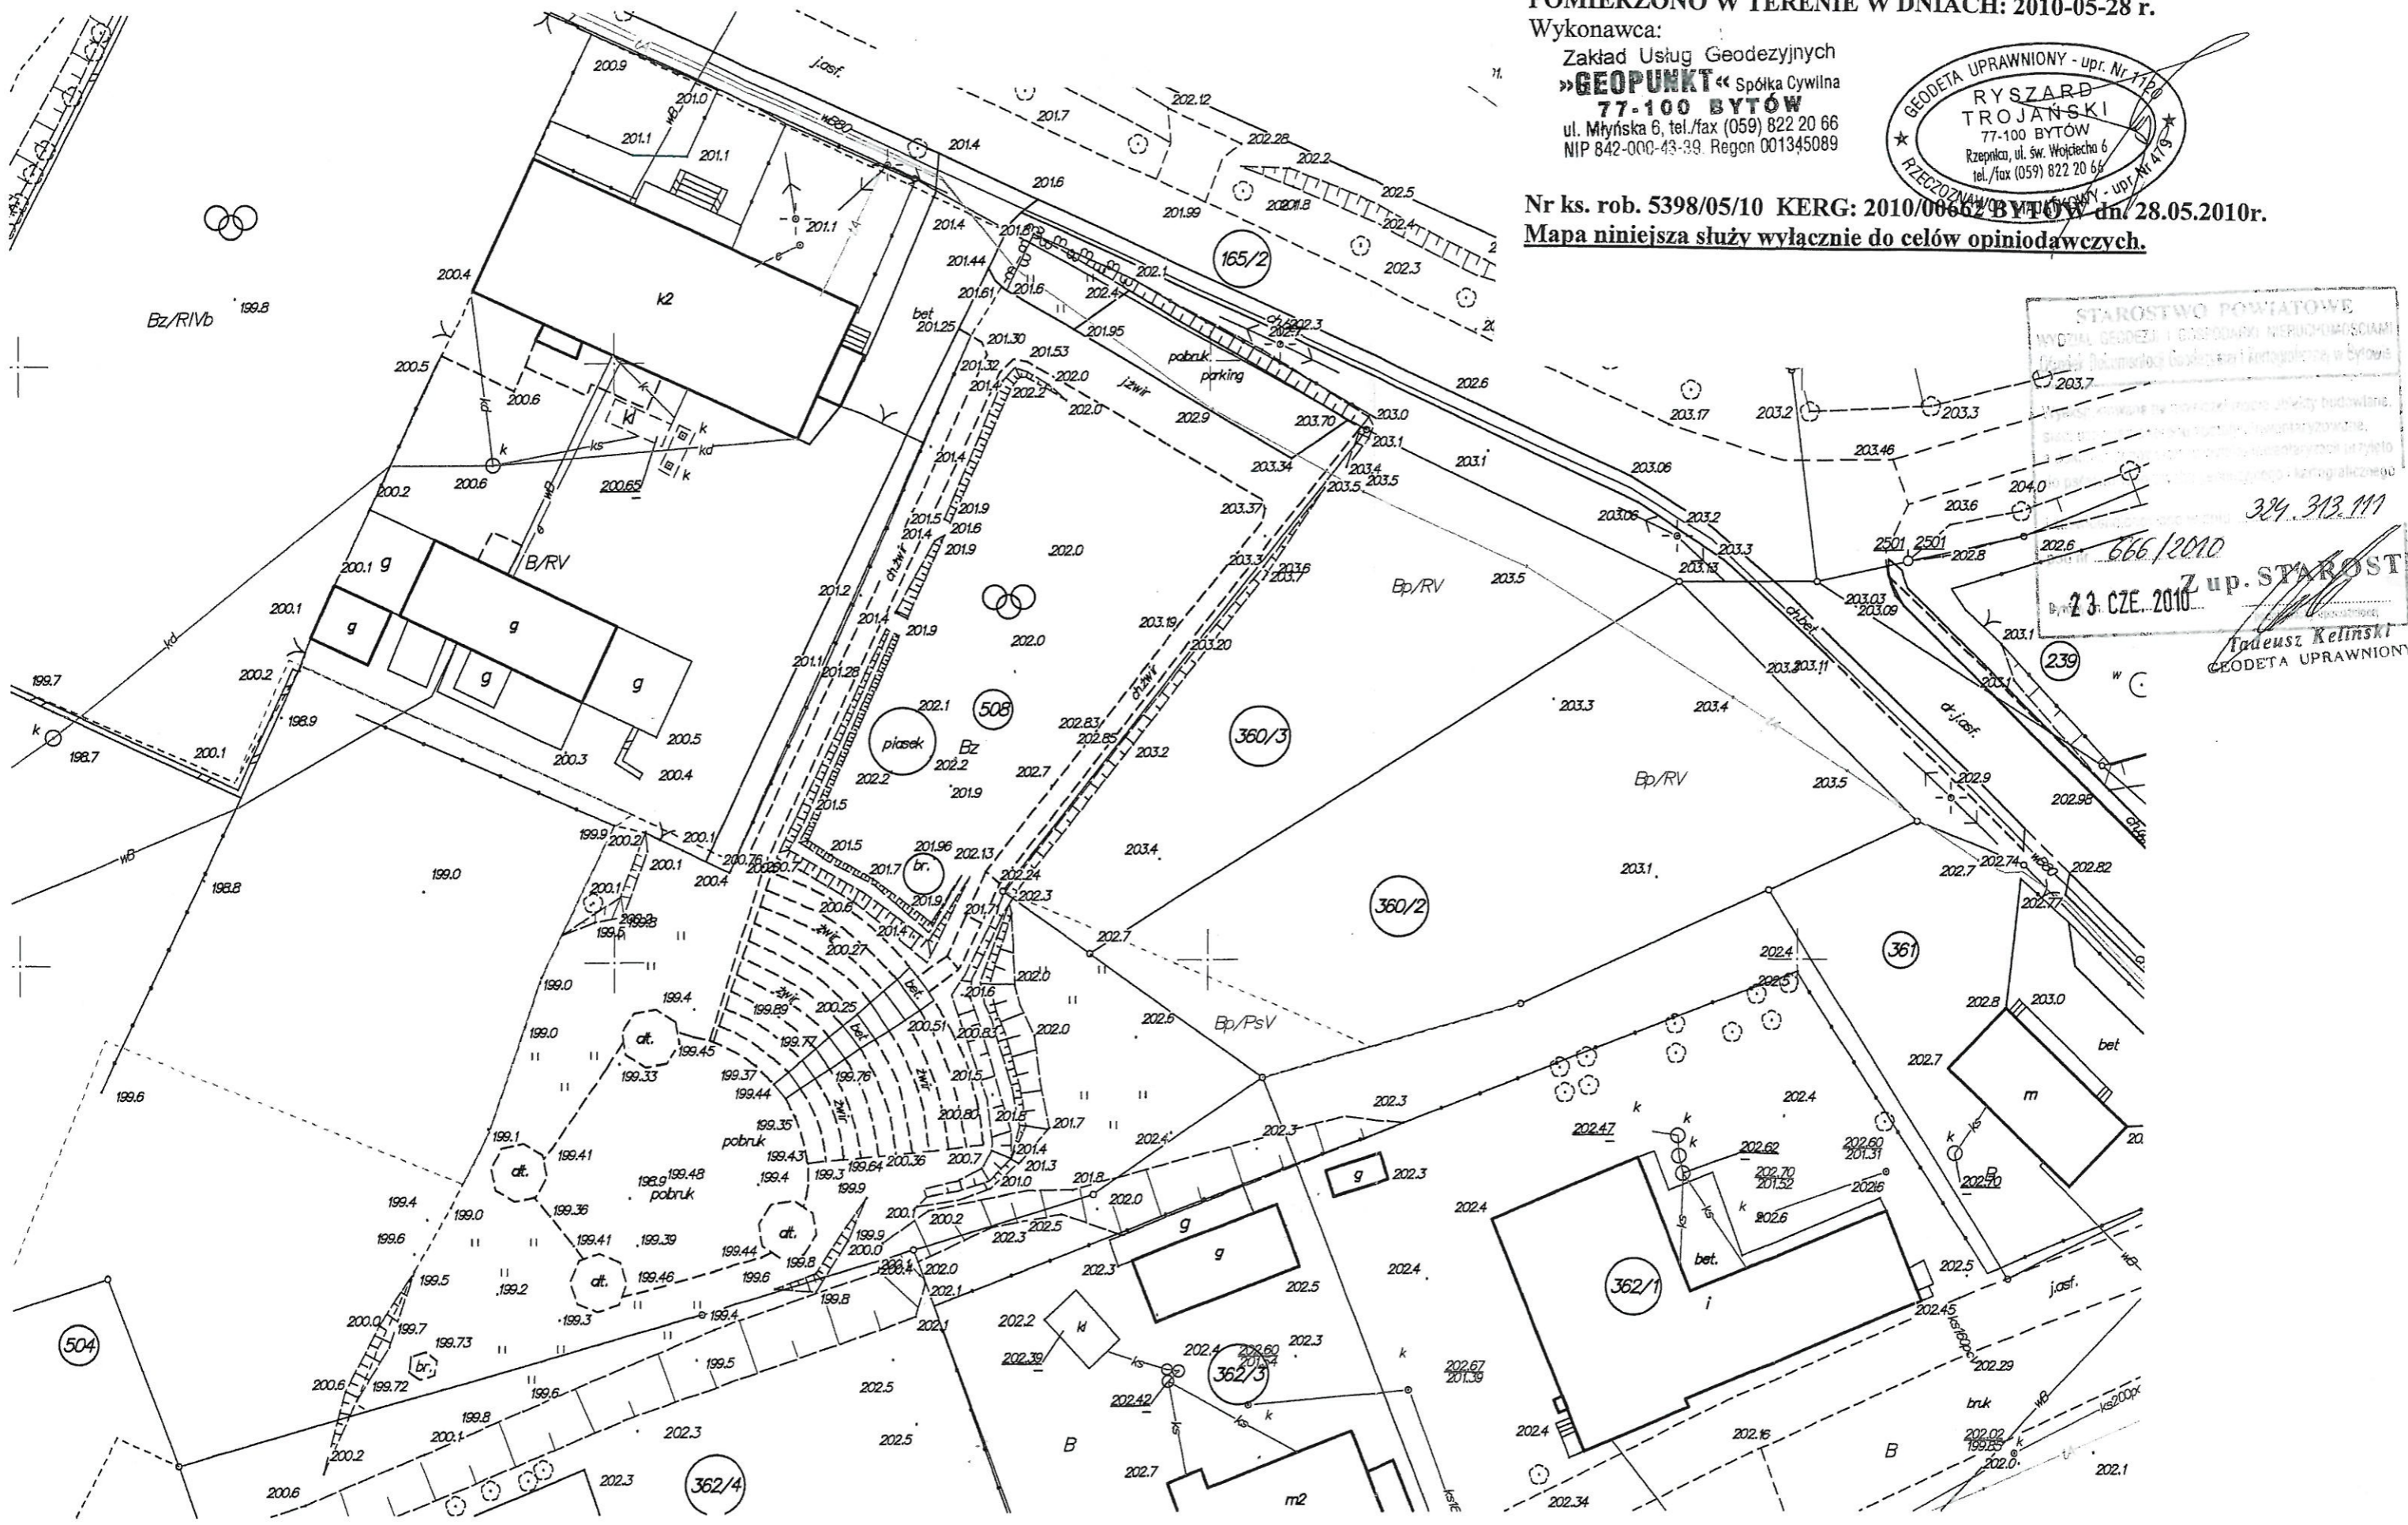

STAROSTWO POWIATOWE
WYDZIAŁ GEODEZJI I GOSPODARKI NIERUCHOMOŚCIAMI

324.313.111
666/2010
23 CZE. 2010
Z up. STAROSTA
Andrusz Keliński
GEODETA UPRAWNIONY

